

ZARZĄDZENIE NR 146/22
BURMISTRZA DUKLI

z dnia 10 października 2022 r.

w sprawie wyrażenia zgody na ustanowienie służebności przesyłu

Na podstawie art. 18 ust. 2 pkt 9 lit."a" ustawy z dnia 8 marca 1990 roku o samorządzie gminnym (Dz. U. z 2022 r., poz. 559 ze zmianami), art. 13 ust. 1 ustawy z dnia 21 sierpnia 1997 roku o gospodarce nieruchomościami (Dz. U. z 2021 r., poz. 1899 ze zmianami) oraz uchwały Nr XXX/190/05 Rady Miejskiej w Dukli z dnia 11 marca 2005 roku w sprawie określenia zasad nabywania, zbywania i obciążania nieruchomości gruntowych oraz ich wydzierżawiania lub najmu na okres dłuższy niż 3 lata na terenie Gminy Dukla (Dz. Urz. Województwa Podkarpackiego Nr 47, poz. 545 oraz z 2011 r. Nr 170, poz. 2458), Burmistrz Dukli zarządza, co następuje:

§ 1. 1. Wyraża zgodę na ustanowienie na rzecz PGE Dystrybucja Spółka Akcyjna z siedzibą w Lublinie, 20-340 Lublin, ul. Garbarska 21A na czas nieoznaczony odpłatnej służebności przesyłu na nieruchomości będącej własnością Gminy Dukla, położonej w miejscowości Wietrzno, oznaczonej w ewidencji gruntów i budynków jako działka nr 1076, dla której prowadzona jest księga wieczysta nr KS1K/00067263/1, zgodnie z przebiegiem wskazanym na załączniku mapowym do niniejszego zarządzenia.

2. Służebność będzie polegała na prawie korzystania z nieruchomości obciążonej na której znajdują się urządzenia elektroenergetyczne, polegającym w szczególności na prawie do utrzymywania na niej urządzeń i instalacji elektroenergetycznych, dystrybucji/przesyłu energii elektrycznej za ich pośrednictwem, prawie dostępu i dojazdu do nich niezbędnym sprzętem, usuwania awarii, dokonywania napraw, wykonywanie czynności eksploatacyjnych; w tym modernizacji, konserwacji, kontroli, przeglądów, wymiany, przebudowy, remontu, rozbudowy oraz demontażu tych urządzeń i instalacji. .


3. Tryb ustanowienia służebności określają odrębne przepisy.

§ 2. Wykonanie zarządzenia powierza naczelnikowi Wydziału Organizacyjnego i Inwestycji Urzędu Miejskiego w Dukli.

§ 3. Zarządzenie wchodzi w życie z dniem podjęcia.

Burmistrz

Andrzej Bytnar

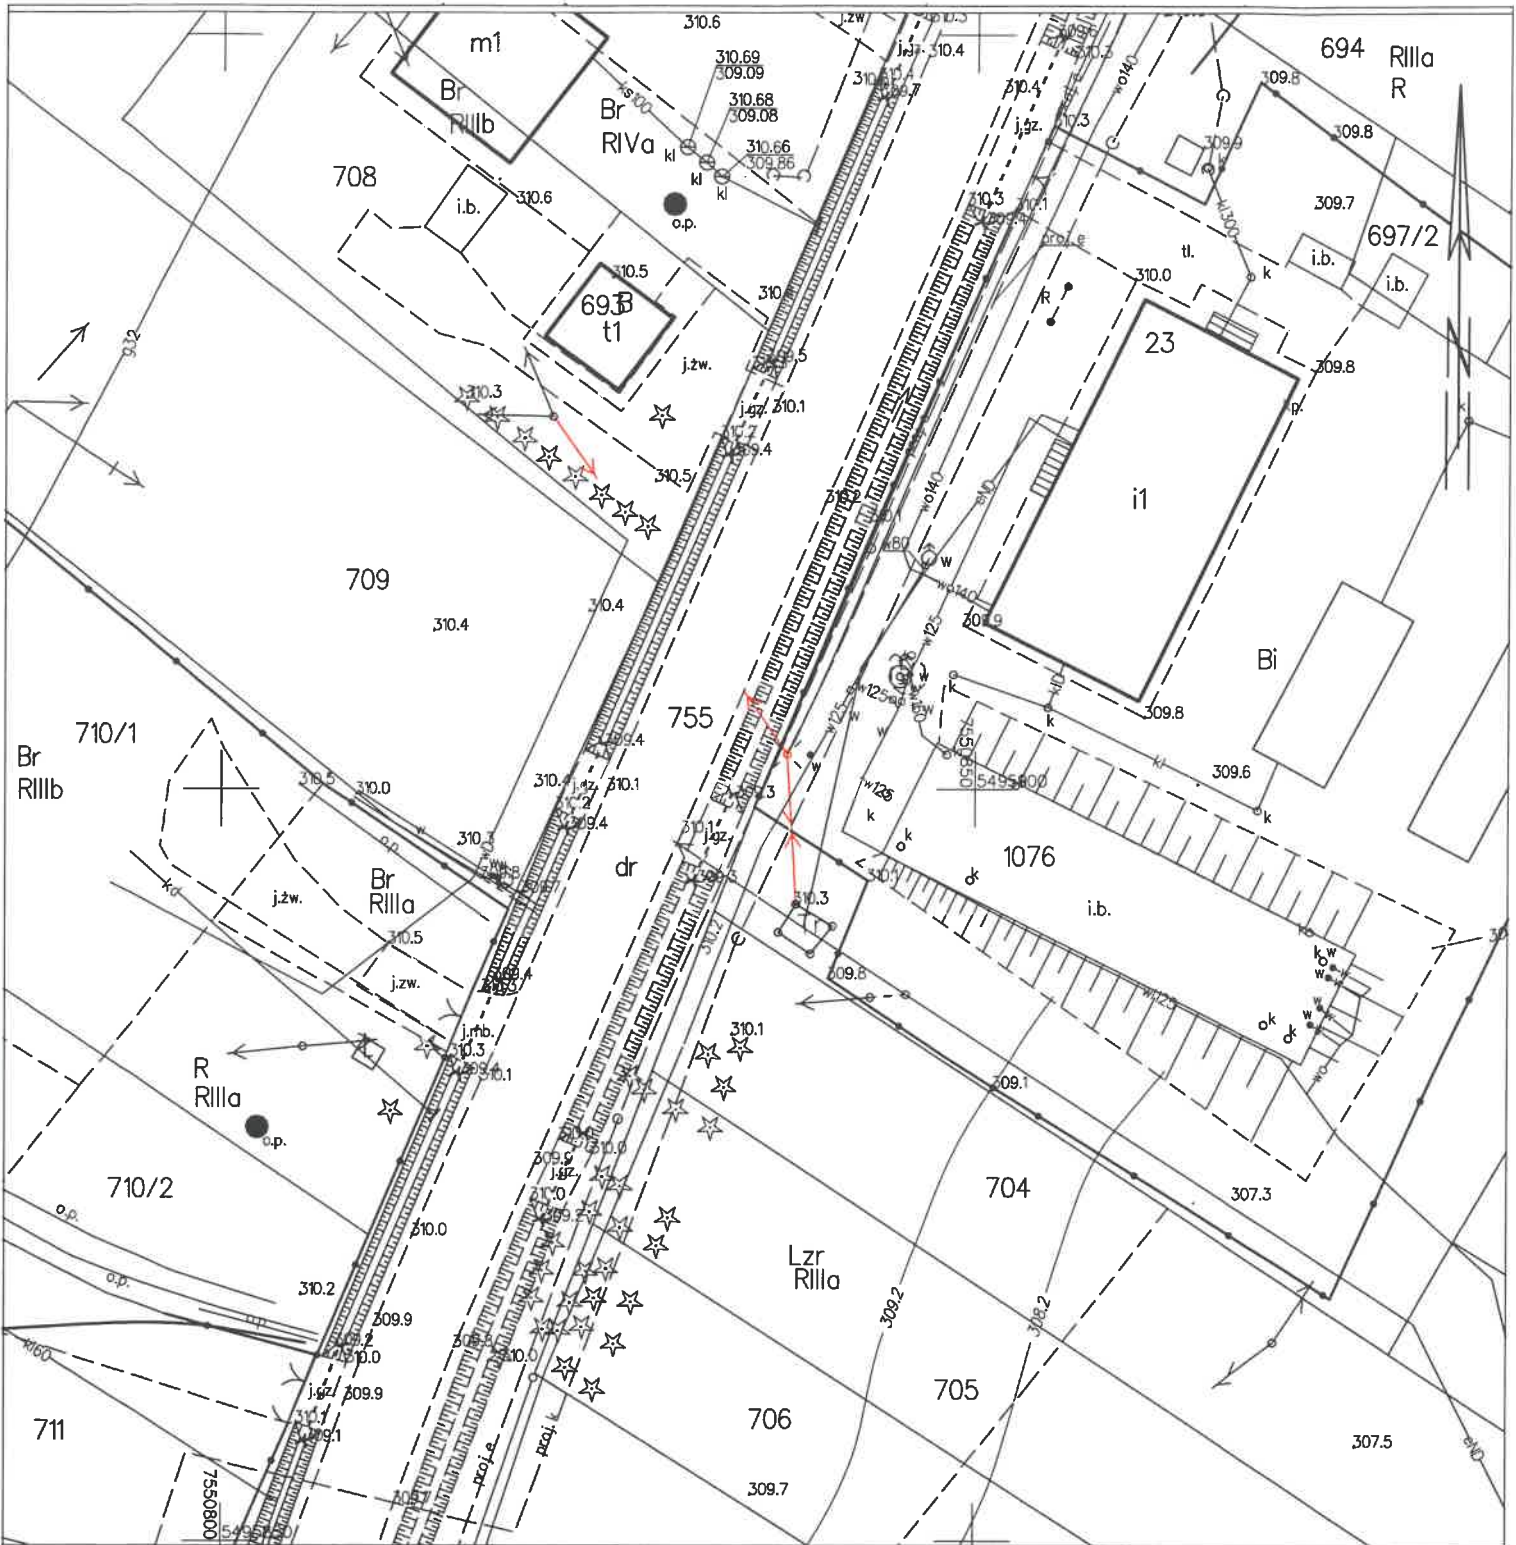

MAPA Z INWENTARYZACJI POWYKONAWCZEJ
SKALA 1:500

Układ współrzędnych XY: "2000"
 Układ wysokościowy: Amsterdam EVRS 2007

Godło: 7.115.27.22.2.2
 Obiekt: Wietrzno [0020]
 Gmina: Dukla [180702_5]
 Inwentaryzacja słupa eN
 Data inwentaryzacji: 29.09.2022 r.
 L.k.s.r.: D-IX/46/22
 Nr zgłoszenia: 6640.3099.2022

GEODETA

Usługi Geodezyjno - Budowlane Daniel Jasiński
 Teodorówka 34E, 78-450 Dukla
 NIP: 6842528845 REGON: 381555429
 tel. 71 719-276

GEODETA UPRAWNIONY
 mgr inż. Daniel Jasiński
 Uprawnienia nr 22775

Oświadczam, że niniejszy dokument został opracowany w wyniku prac geodezyjnych, których rezultaty zawiera pozytywnie zweryfikowany operat techniczny. Jednocześnie informuje, że jestem świadomy odpowiedzialności karnej za złożenie fałszywego oświadczenia

Identyfikator zgłoszenia pracy geodezyjnej	6640.3099.2022
Organ służby geodezyjnej, który otrzymał zgłoszenie prac geodezyjnych	STAROSTA KROŚNIENSKI
Wykonawca prac geodezyjnych	GEODETA Usługi Geodezyjno - Budowlane Daniel Jasiński
Imię i nazwisko oraz numer uprawnień zawodowych kierownika prac geodezyjnych	Daniel Jasiński Nr upr. 22775
Numer oraz data sporządzenia dokumentu potwierdzającego wynik pozytywnej weryfikacji	Protokół weryfikacji numer 6640.3099.2022-38893 z dnia 06.10.2022